



DVORIŠNA FASADA STAMBENO-POSLOVNOG OBJEKTA
-PRIZEMLJE-


IZVEDENO STANJE

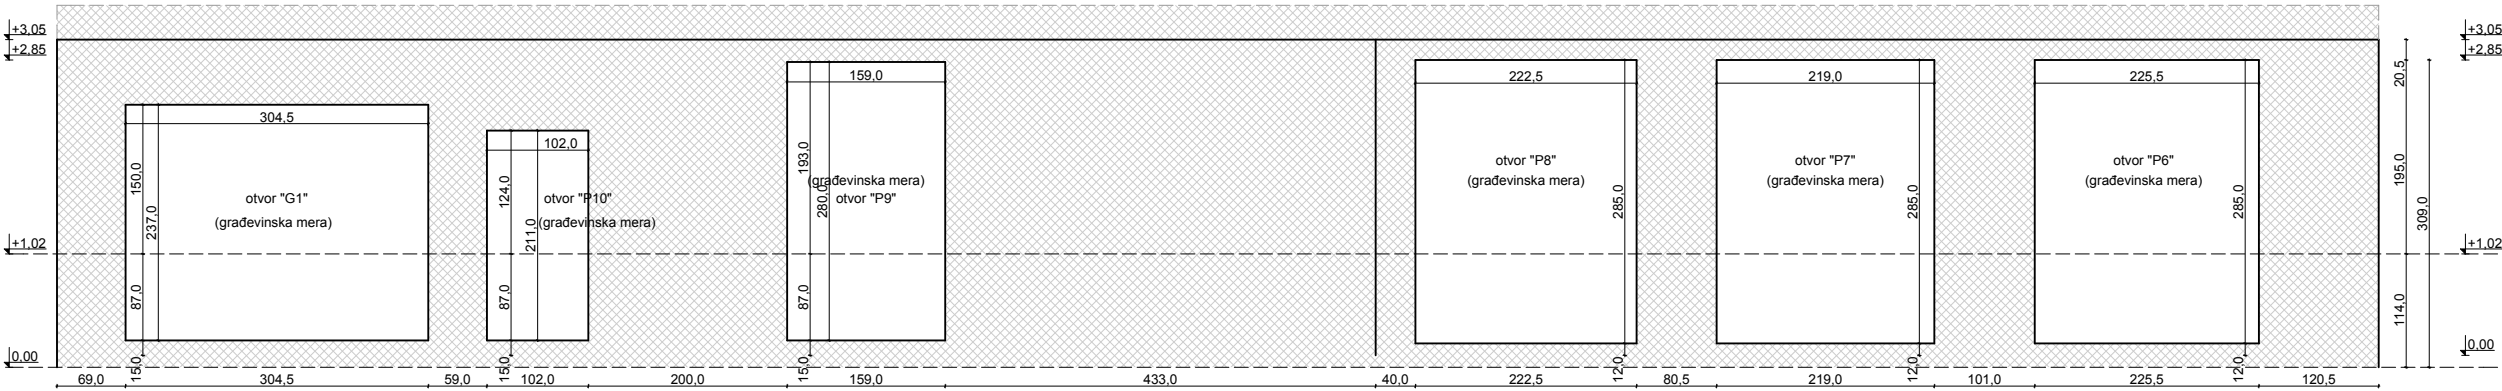


OSNOVA

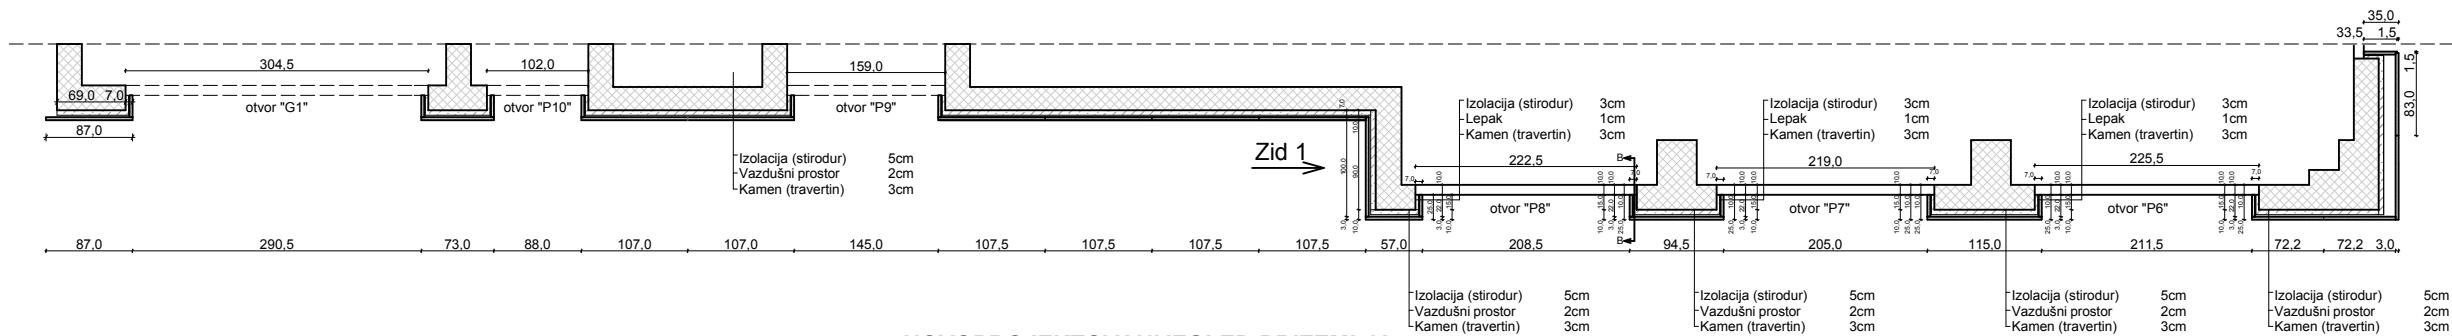

NOVOPROJEKTOVANI IZGLED PRIZEMLJA
ULIČNE FASADE

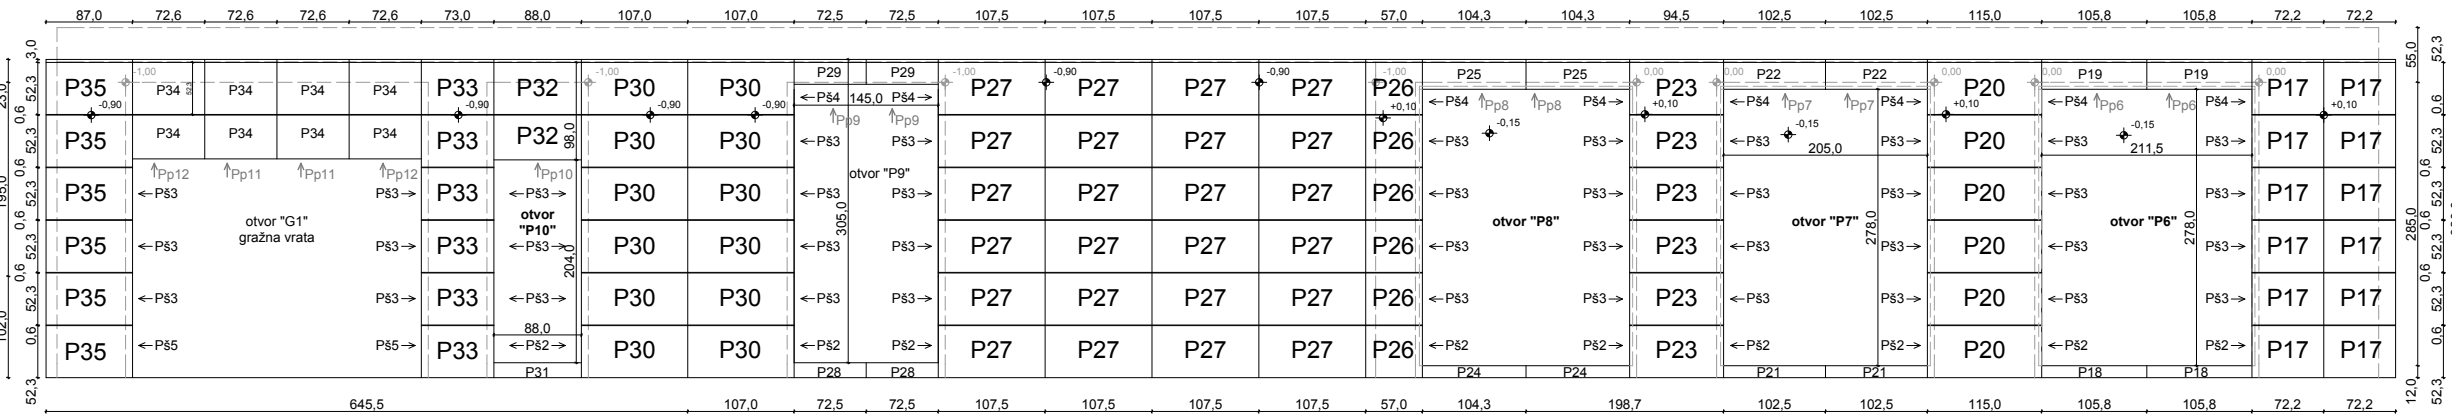

PRESEK "B-B"

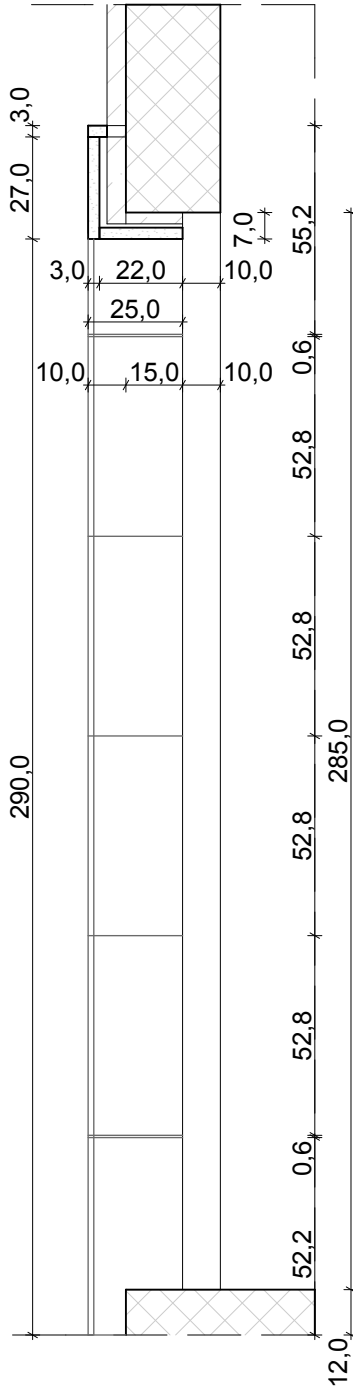

"SARCO-NS" SZR

RUMENKA,
RADNIČKA BR.21
Tel.: 062/526252,

INVESTITOR: "INOBAČKA" d.o.o.
bul. Oslobođenja br.30a

OBJEKT: Stambeno-poslovna zgrada
MESTO: Novi Sad

GRADNJE: ul. Njegoševa br.12

NAZIV: Izvođački projekat
PROJEKTOVANJE: fasada objekta
(dvorišna strana)

SADRŽAJ: 1. Izgled i presjek

PROJEKTOVANJE: D. Perać, d.i.a.

PROJEKTANT: D. Perać, d.i.a.

DATUM: X, 2012.